




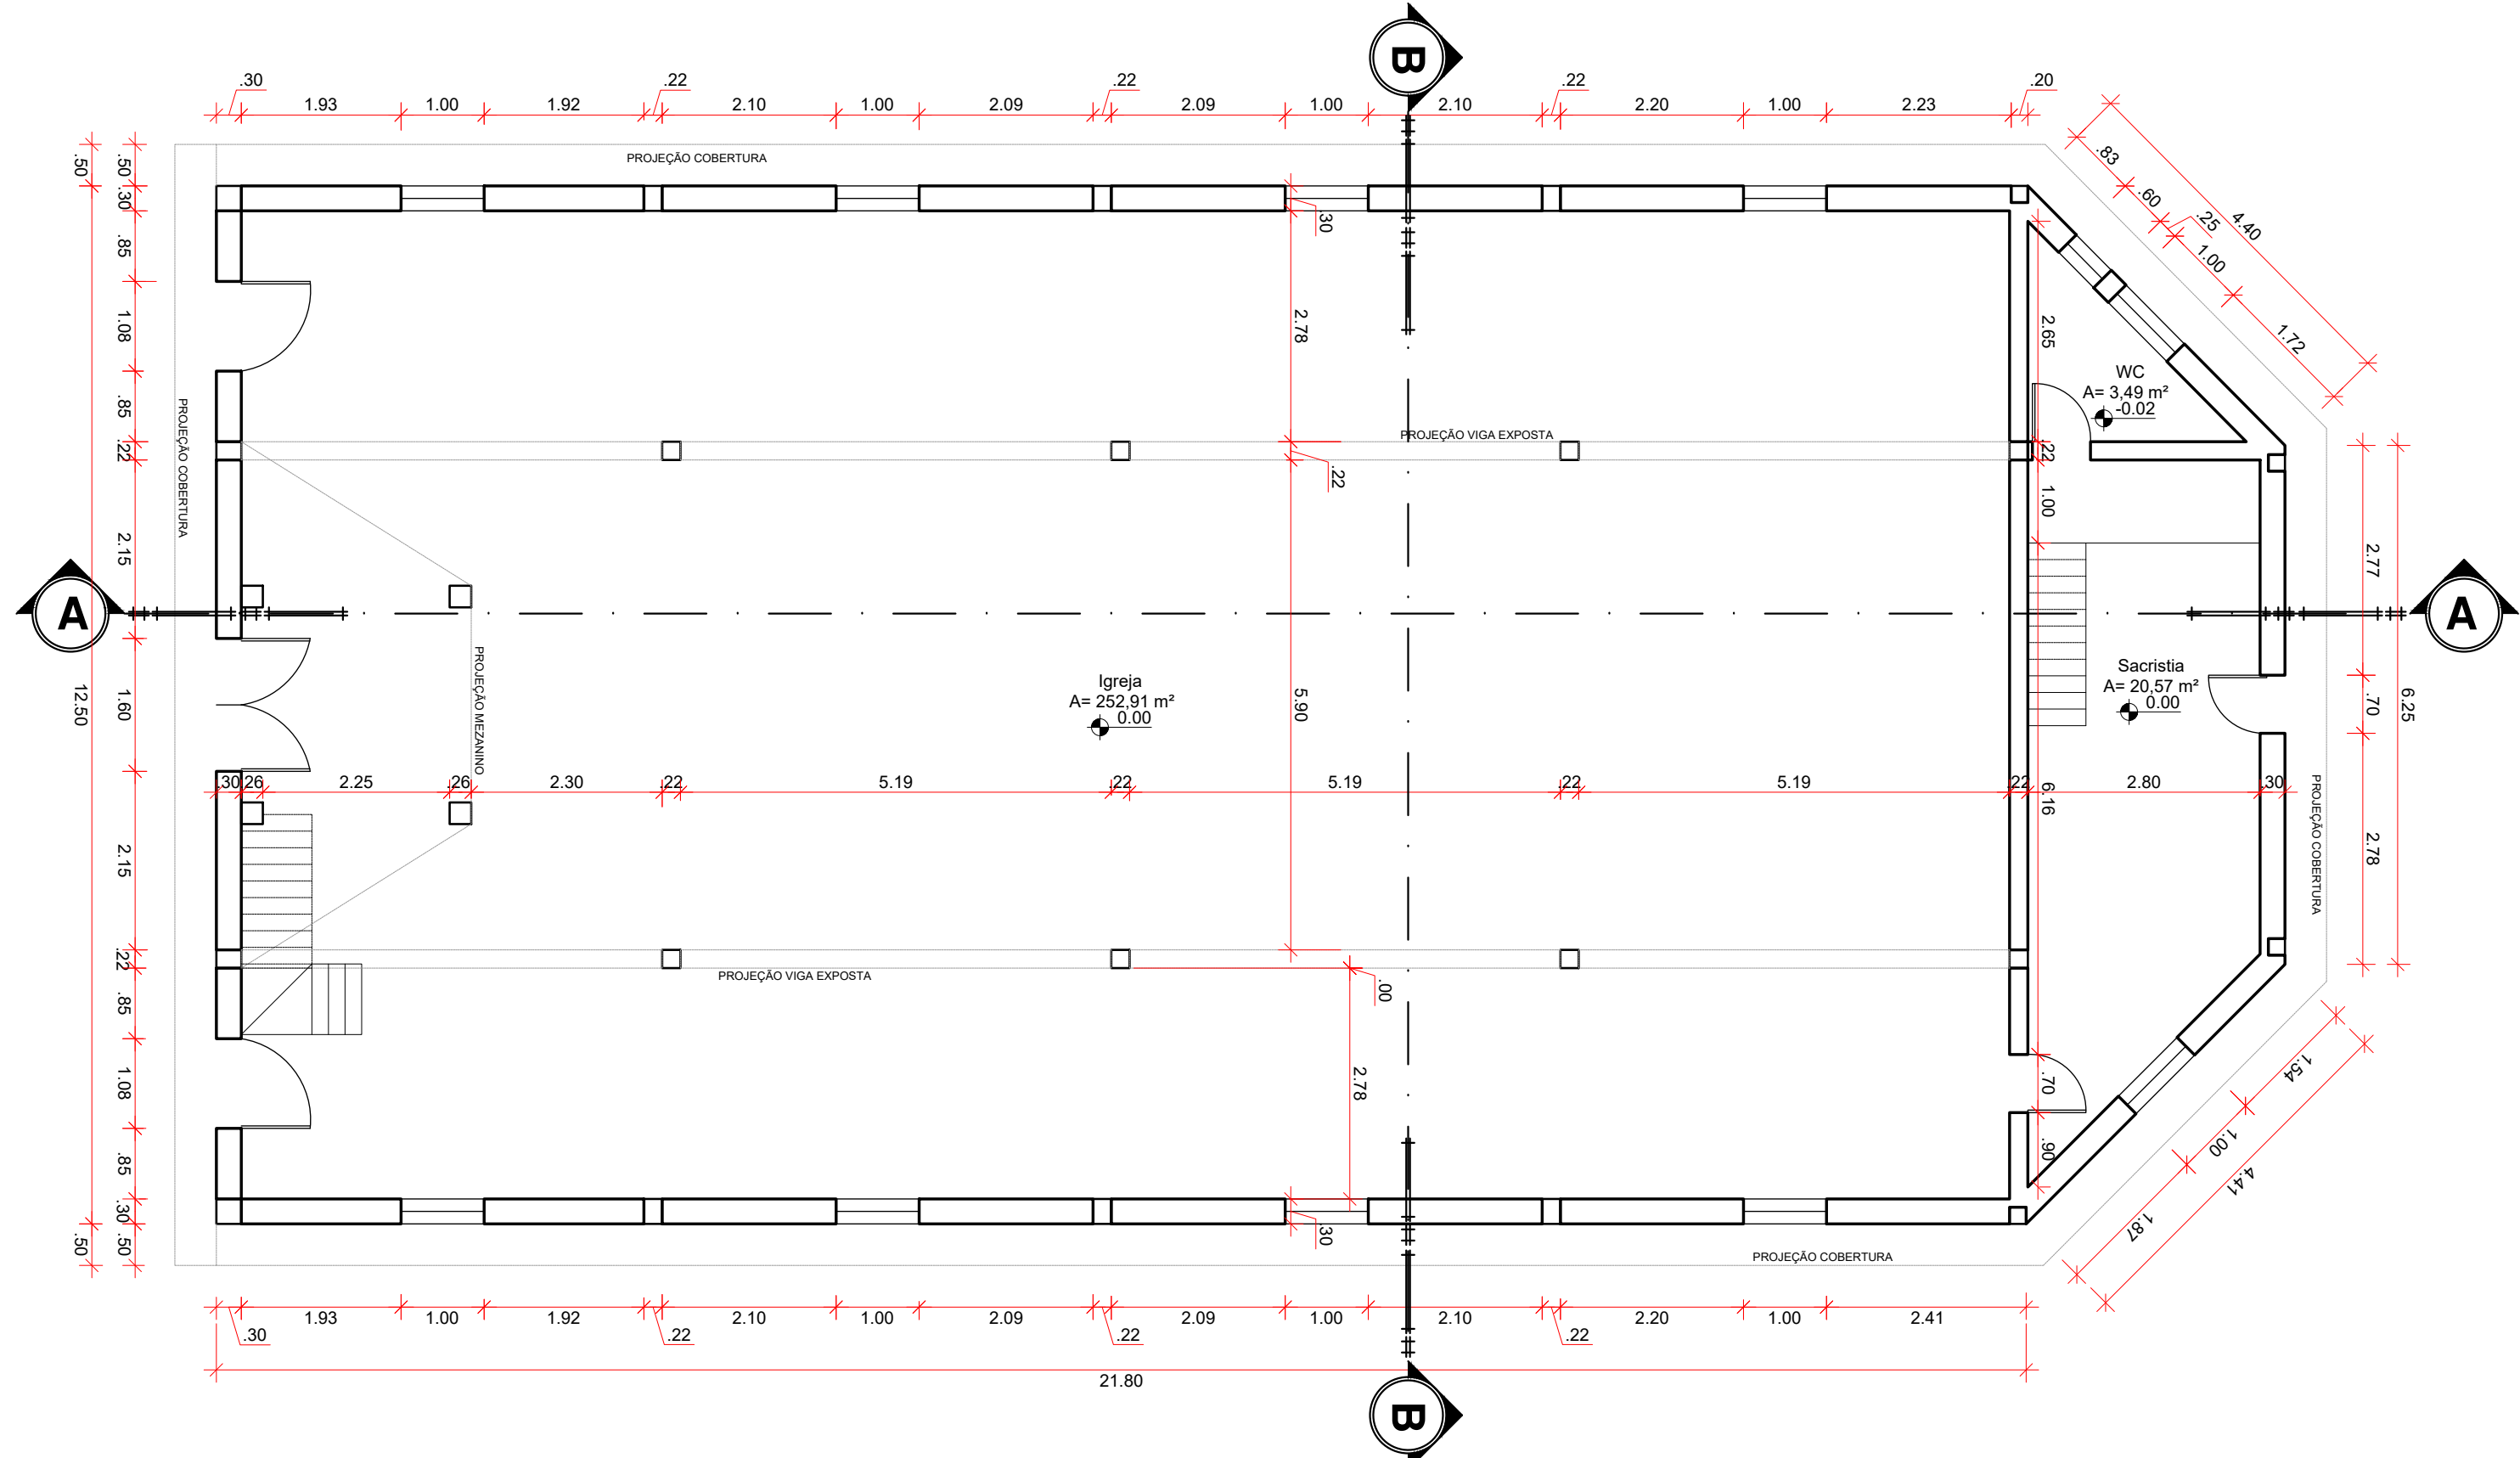


Planta Baixa - Térreo
Escala 1:75

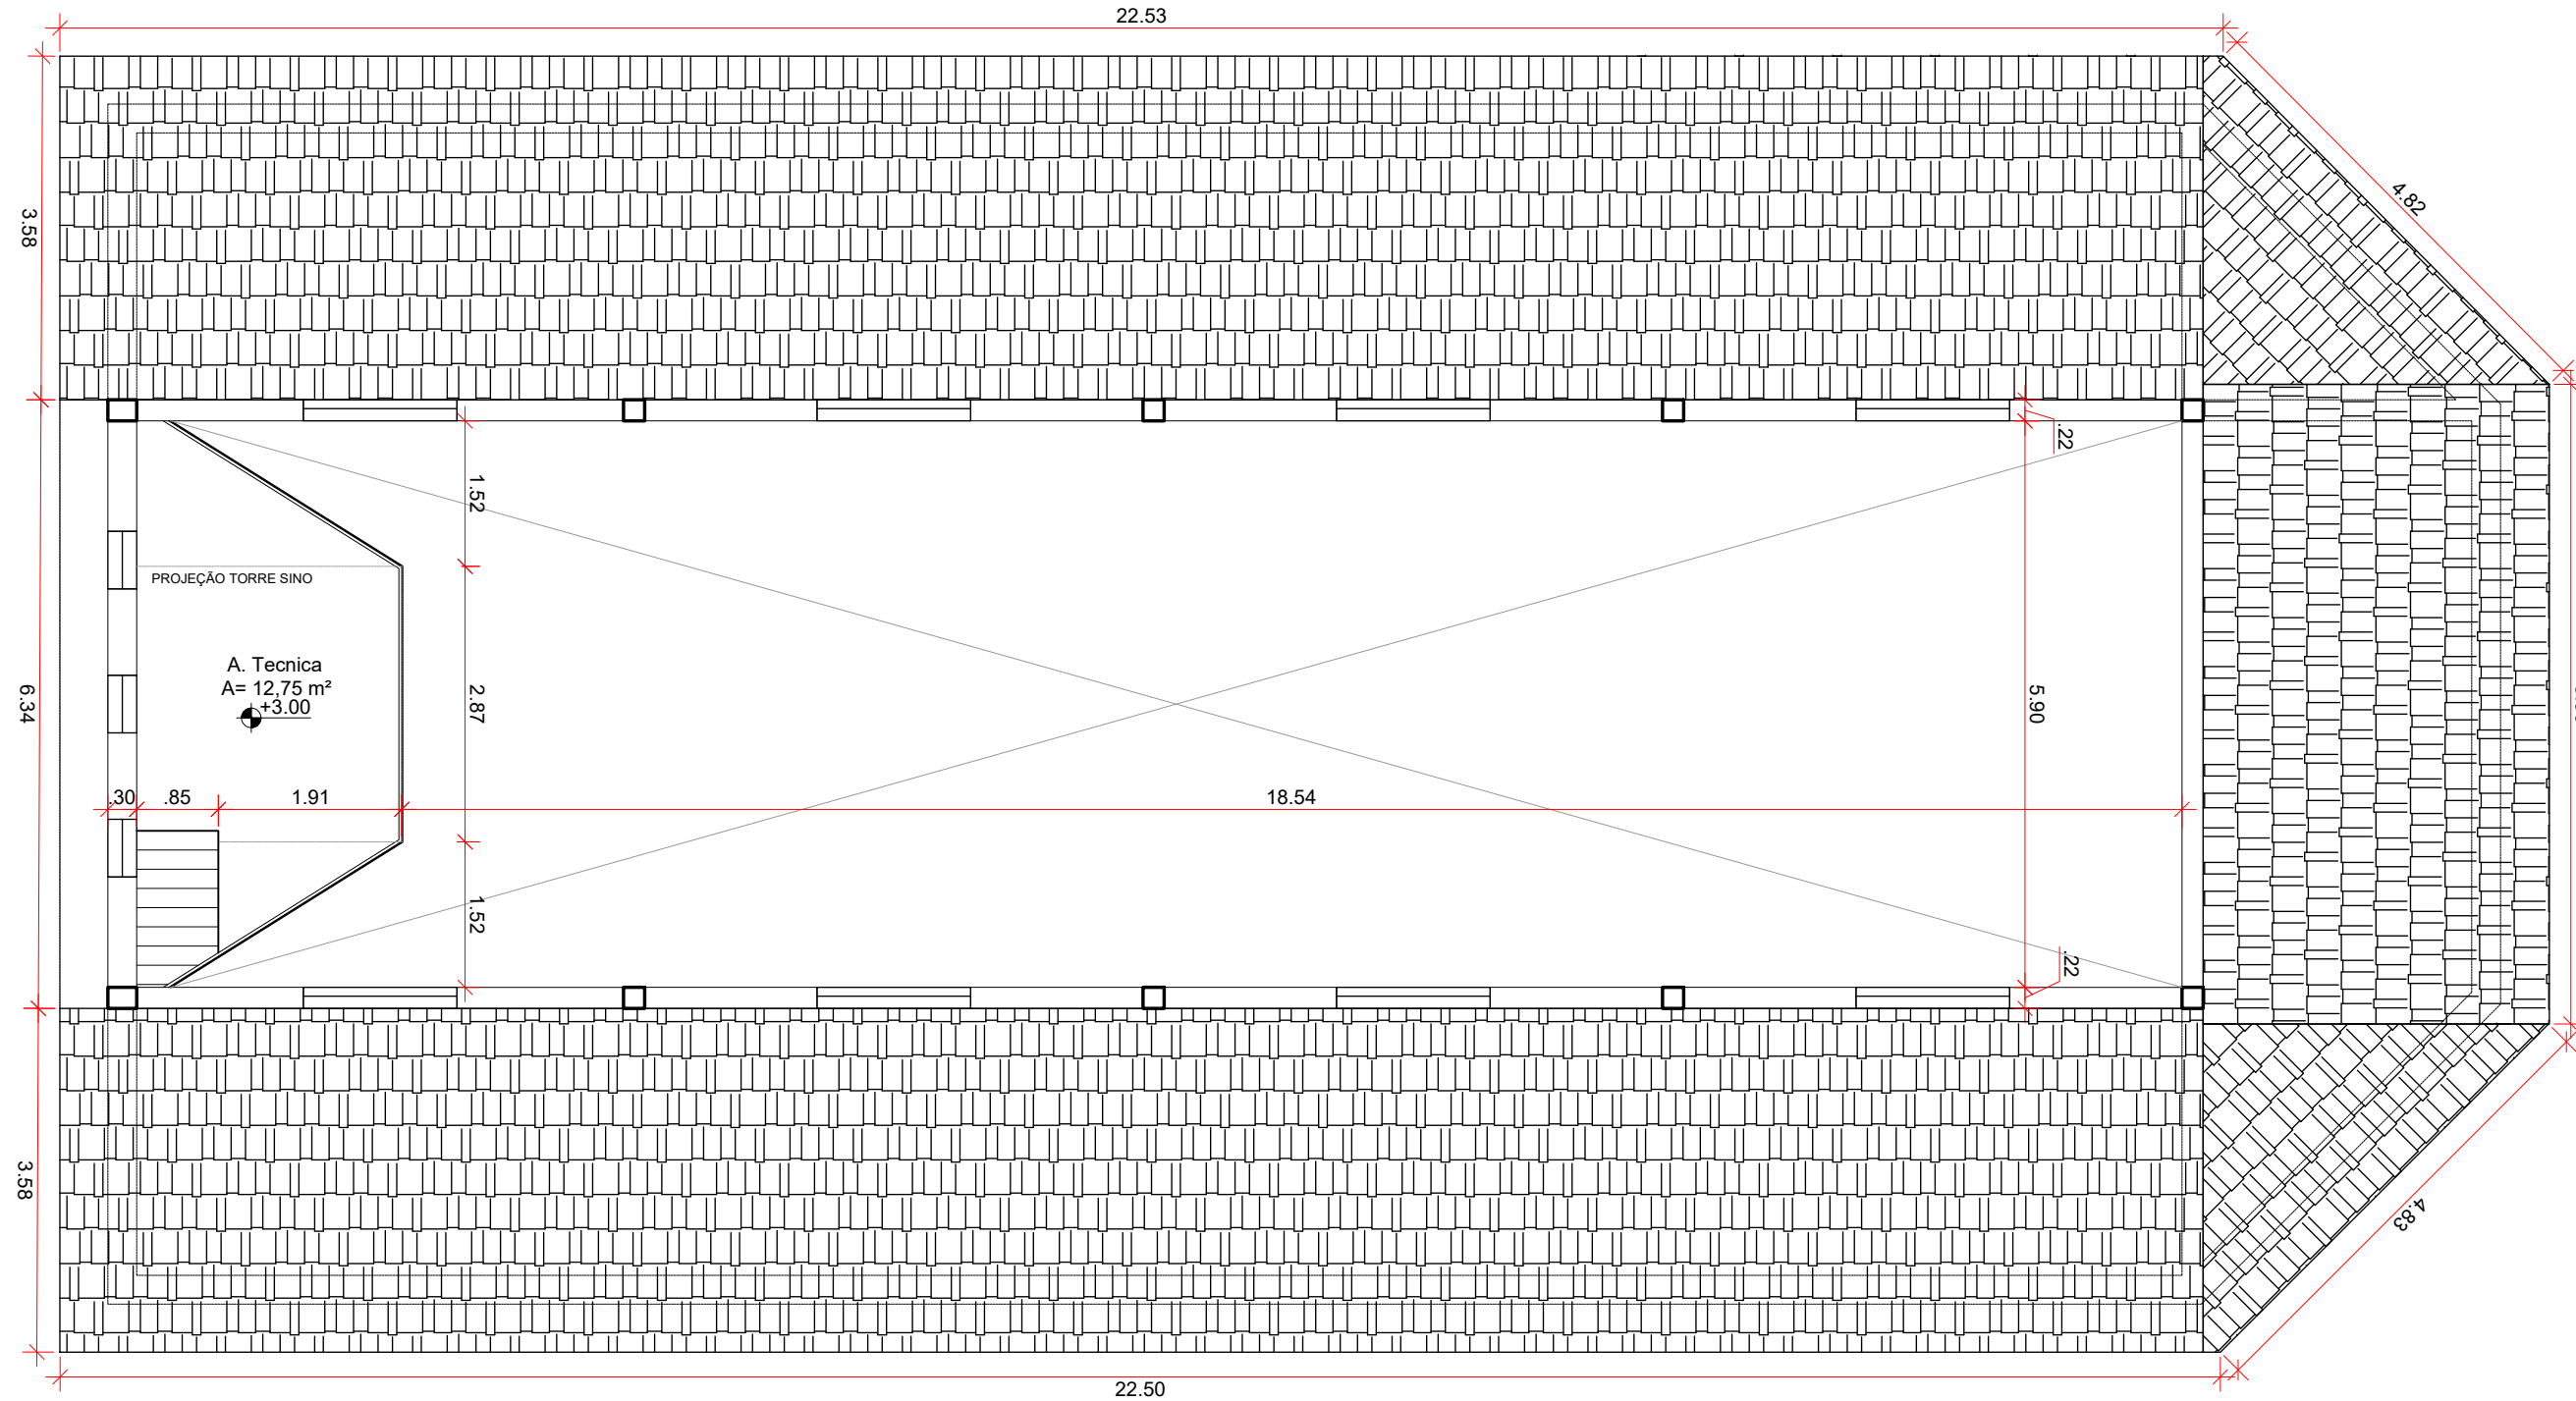


Planta Baixa - Mezanino
Escala 1:75

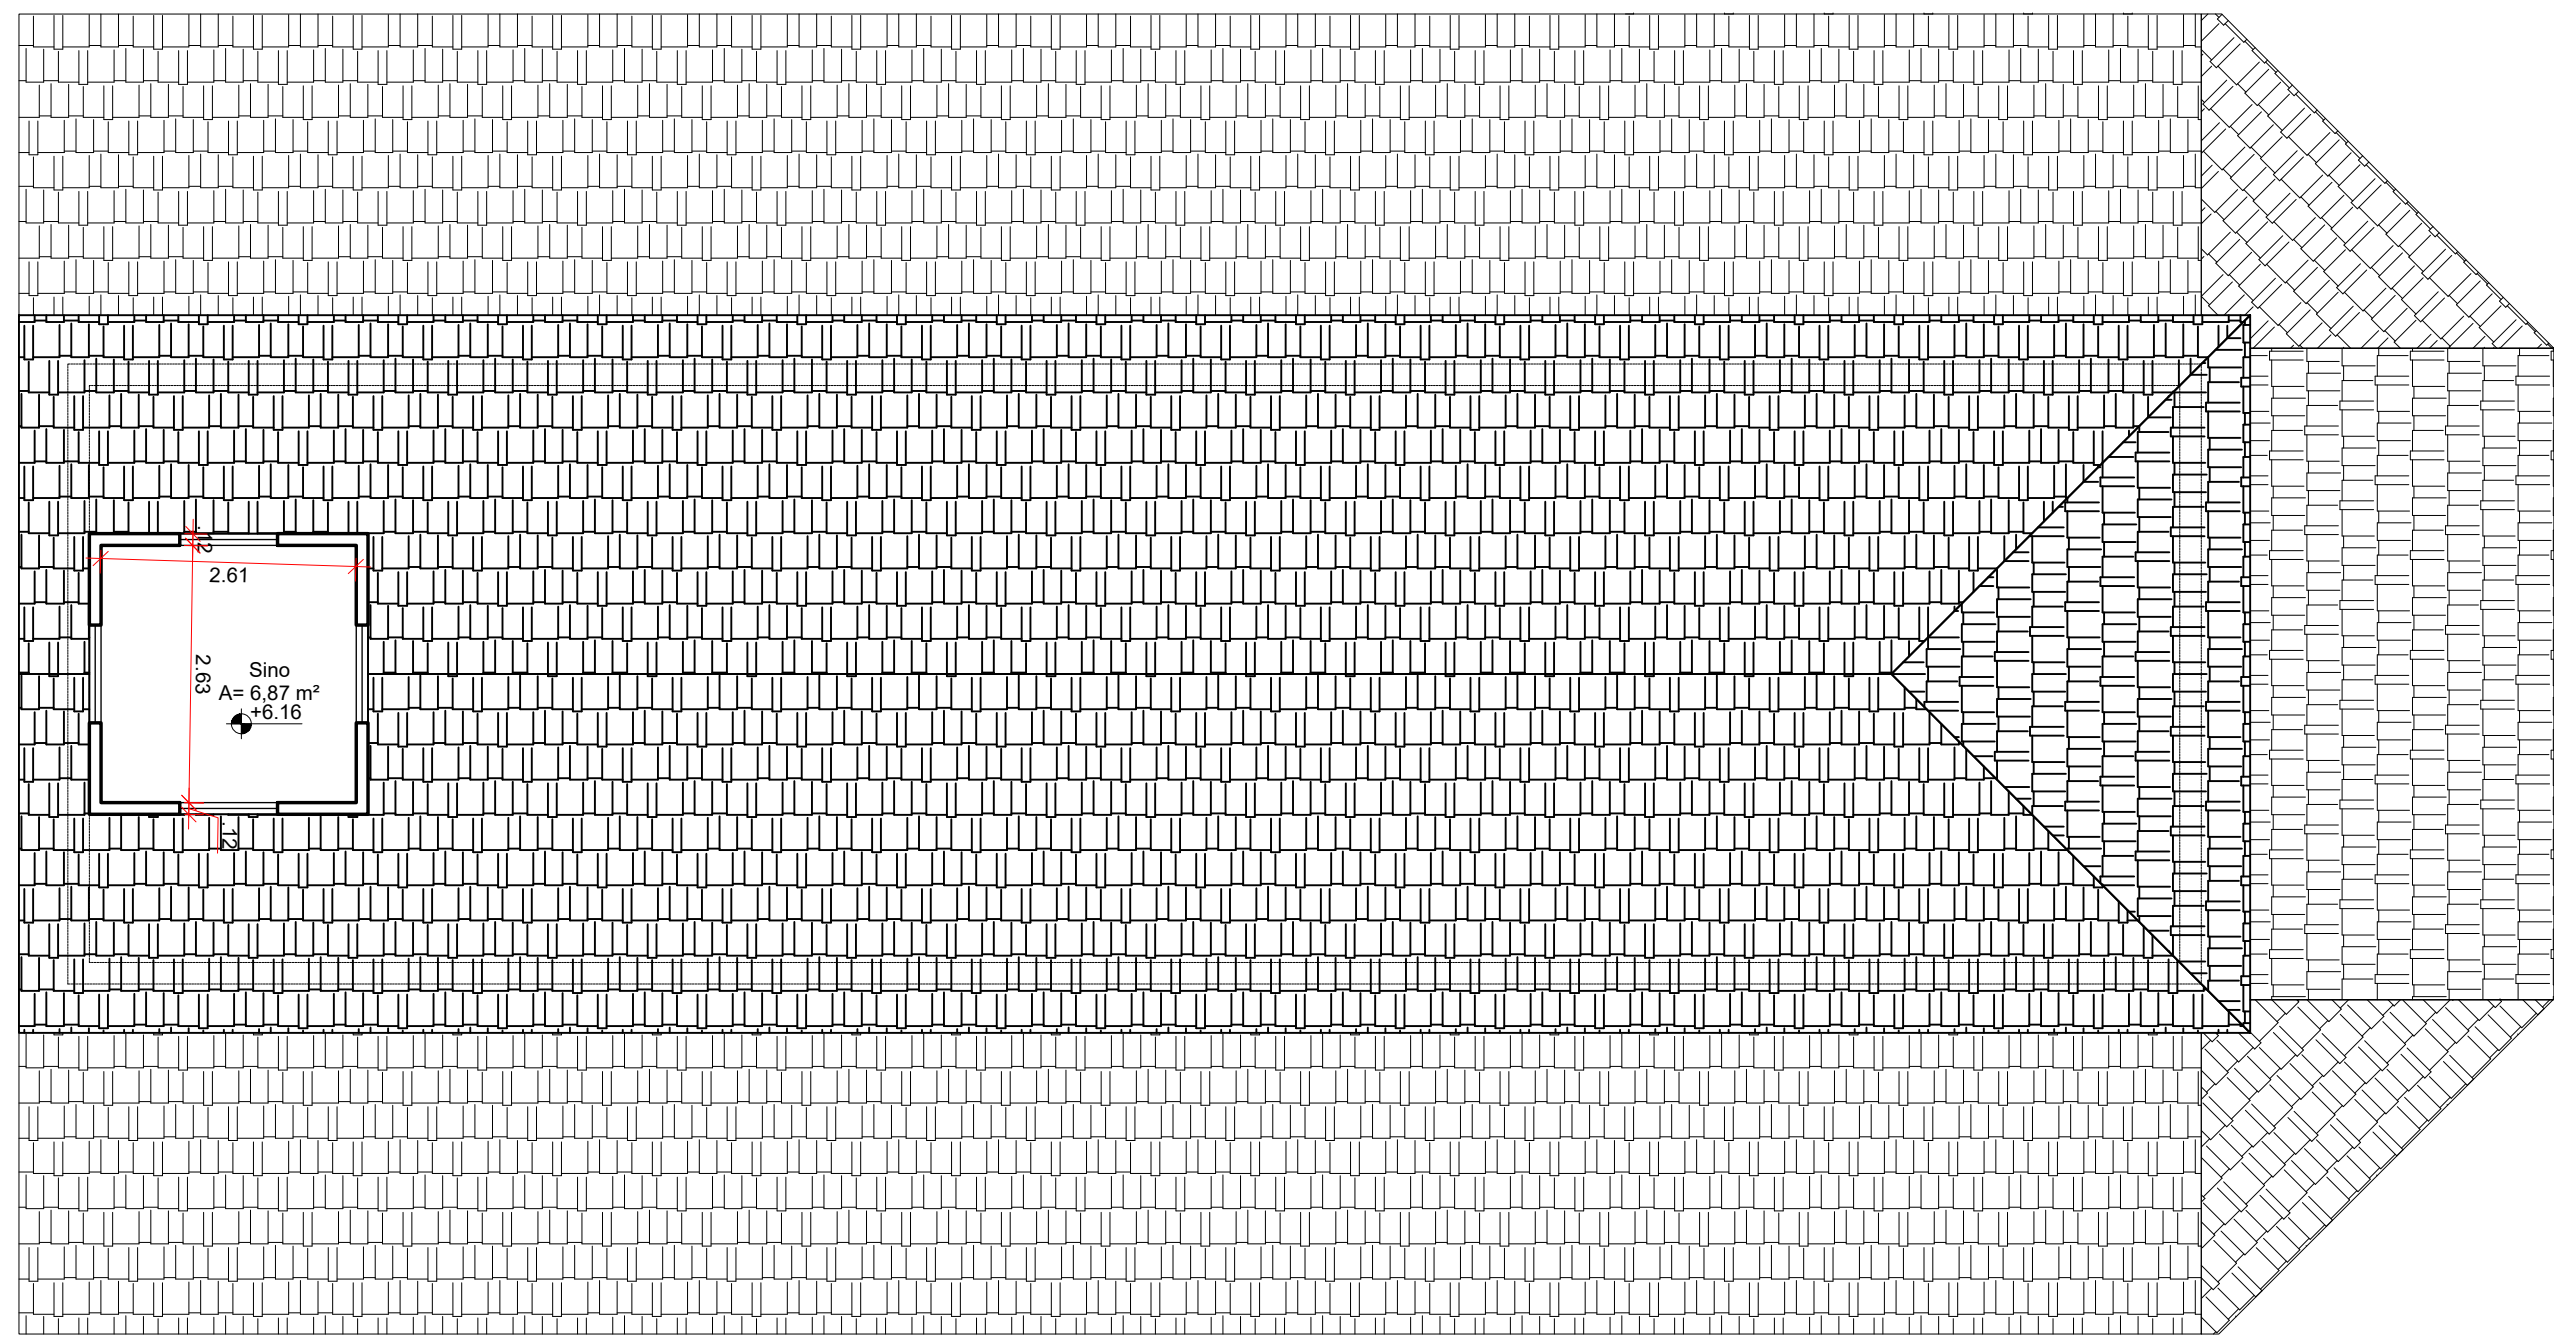


Planta Baixa - Sino
Escala 1:75

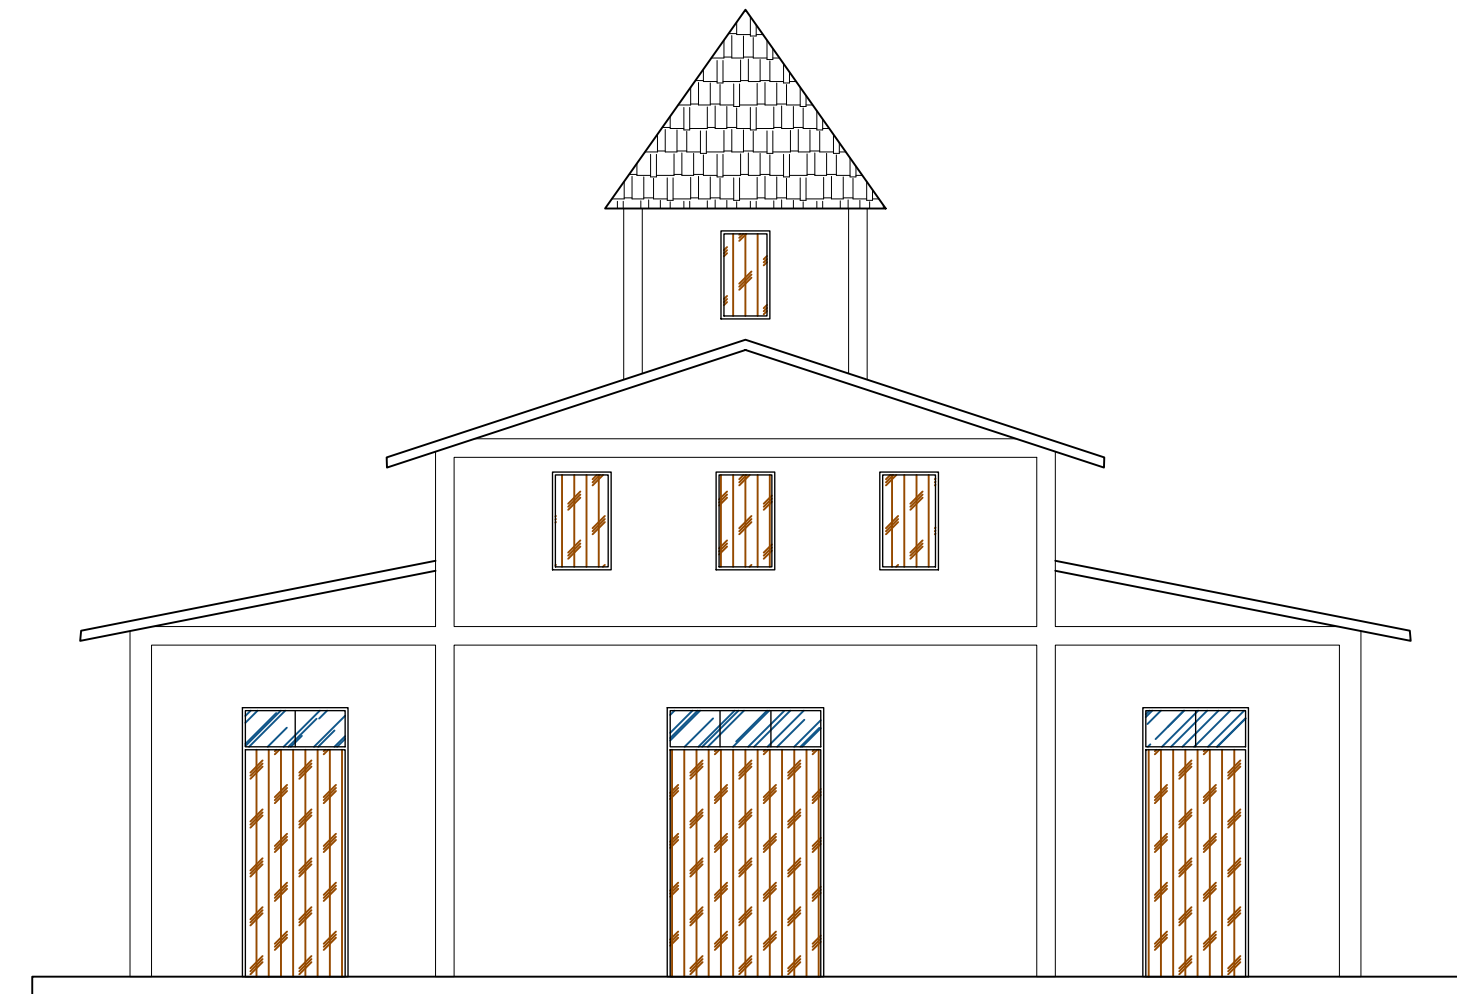


Fachada Frontal
Escala 1:75

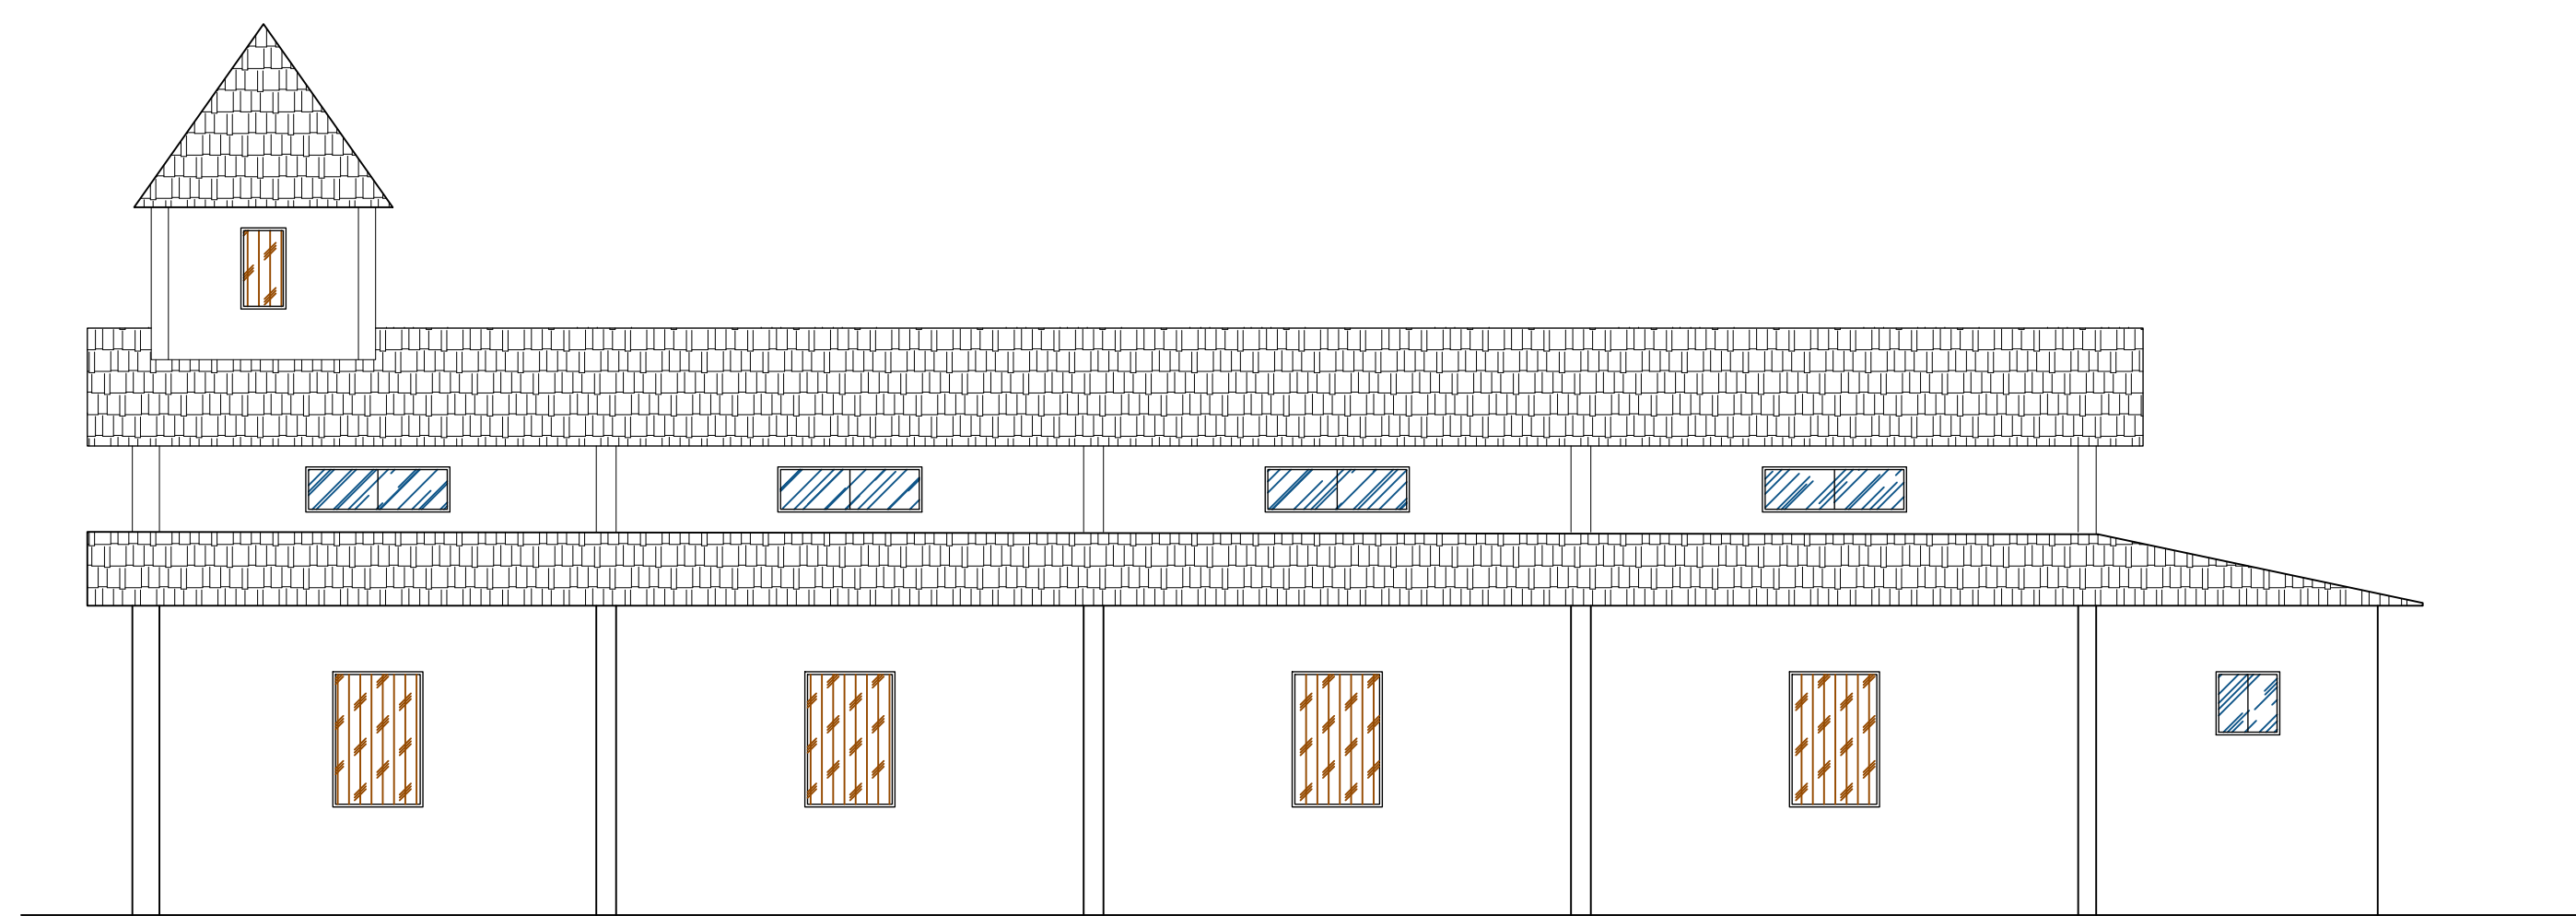


Fachada Posterior
Escala 1:75

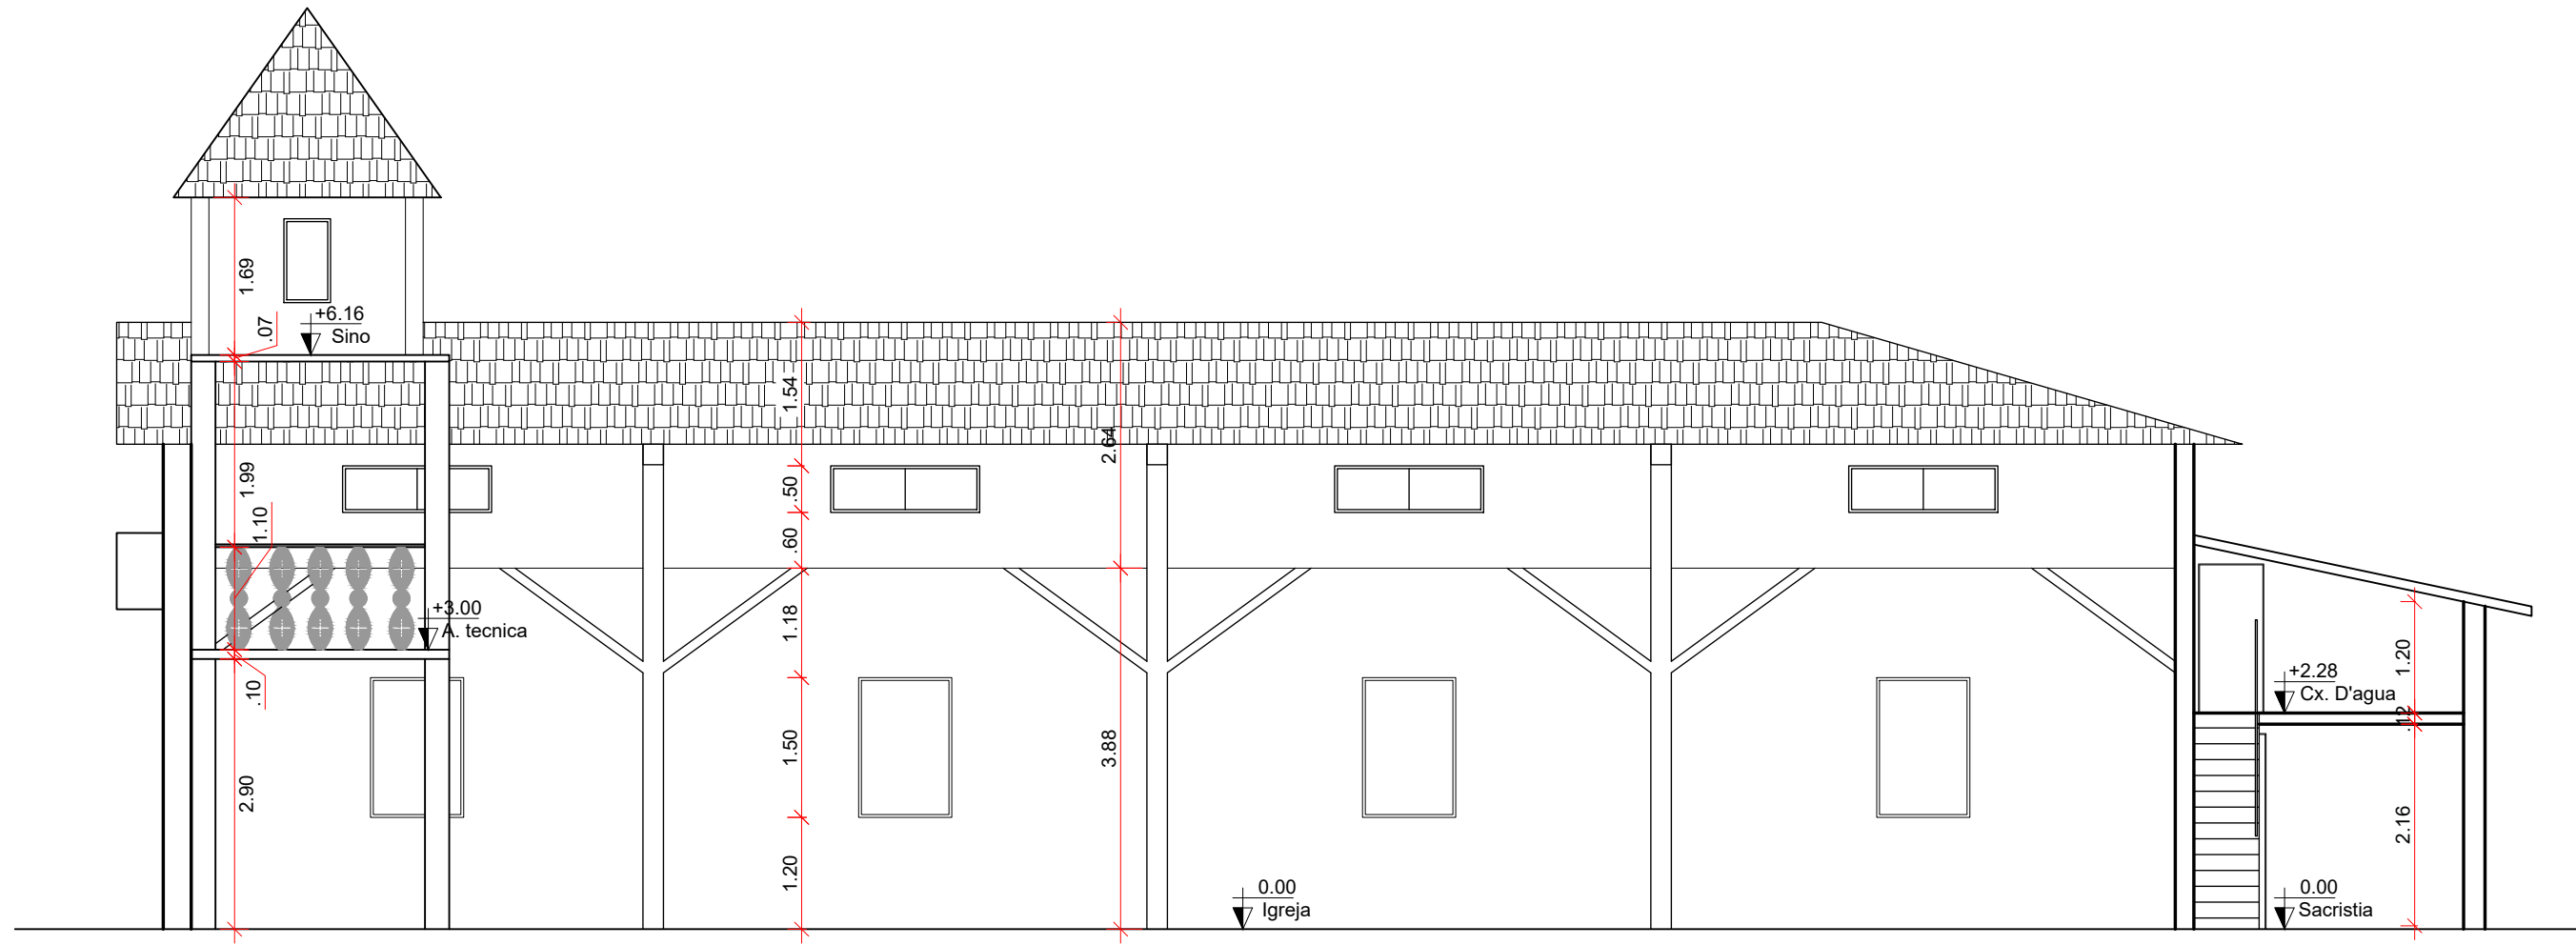

Corte AA
Escala 1:75

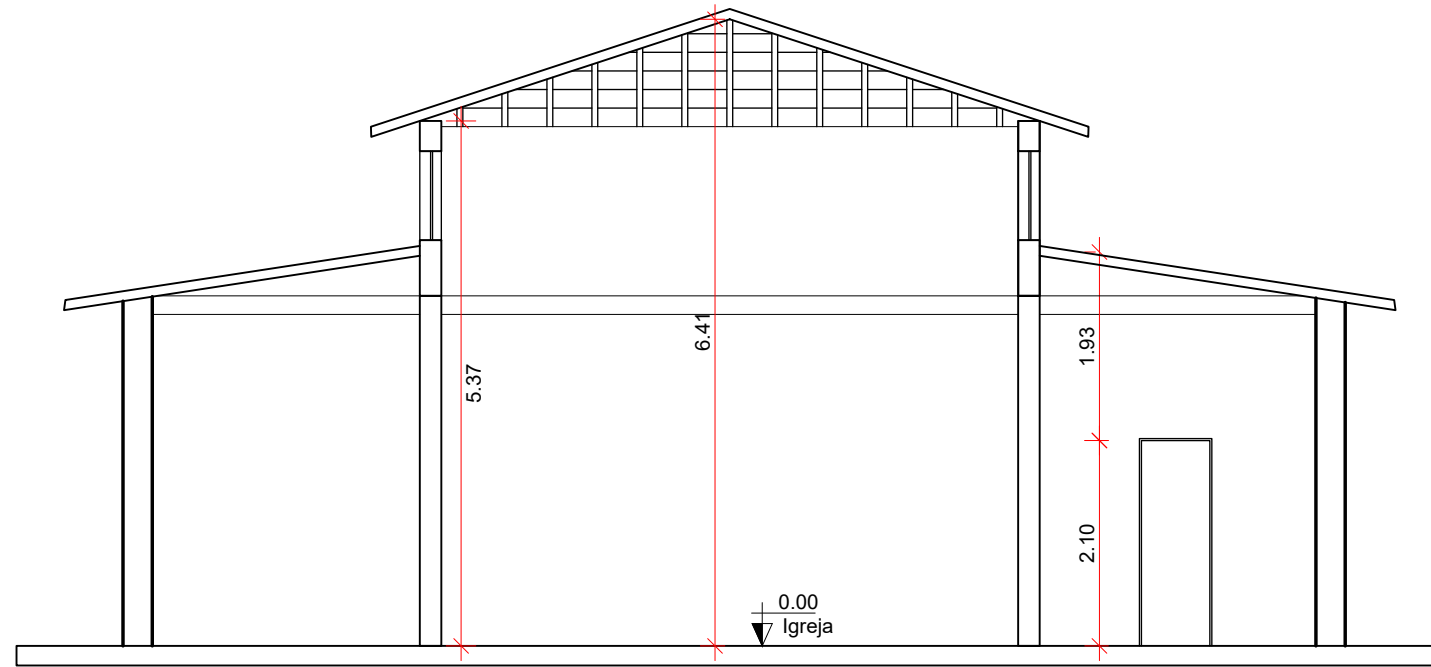

Corte BB
Escala 1:75

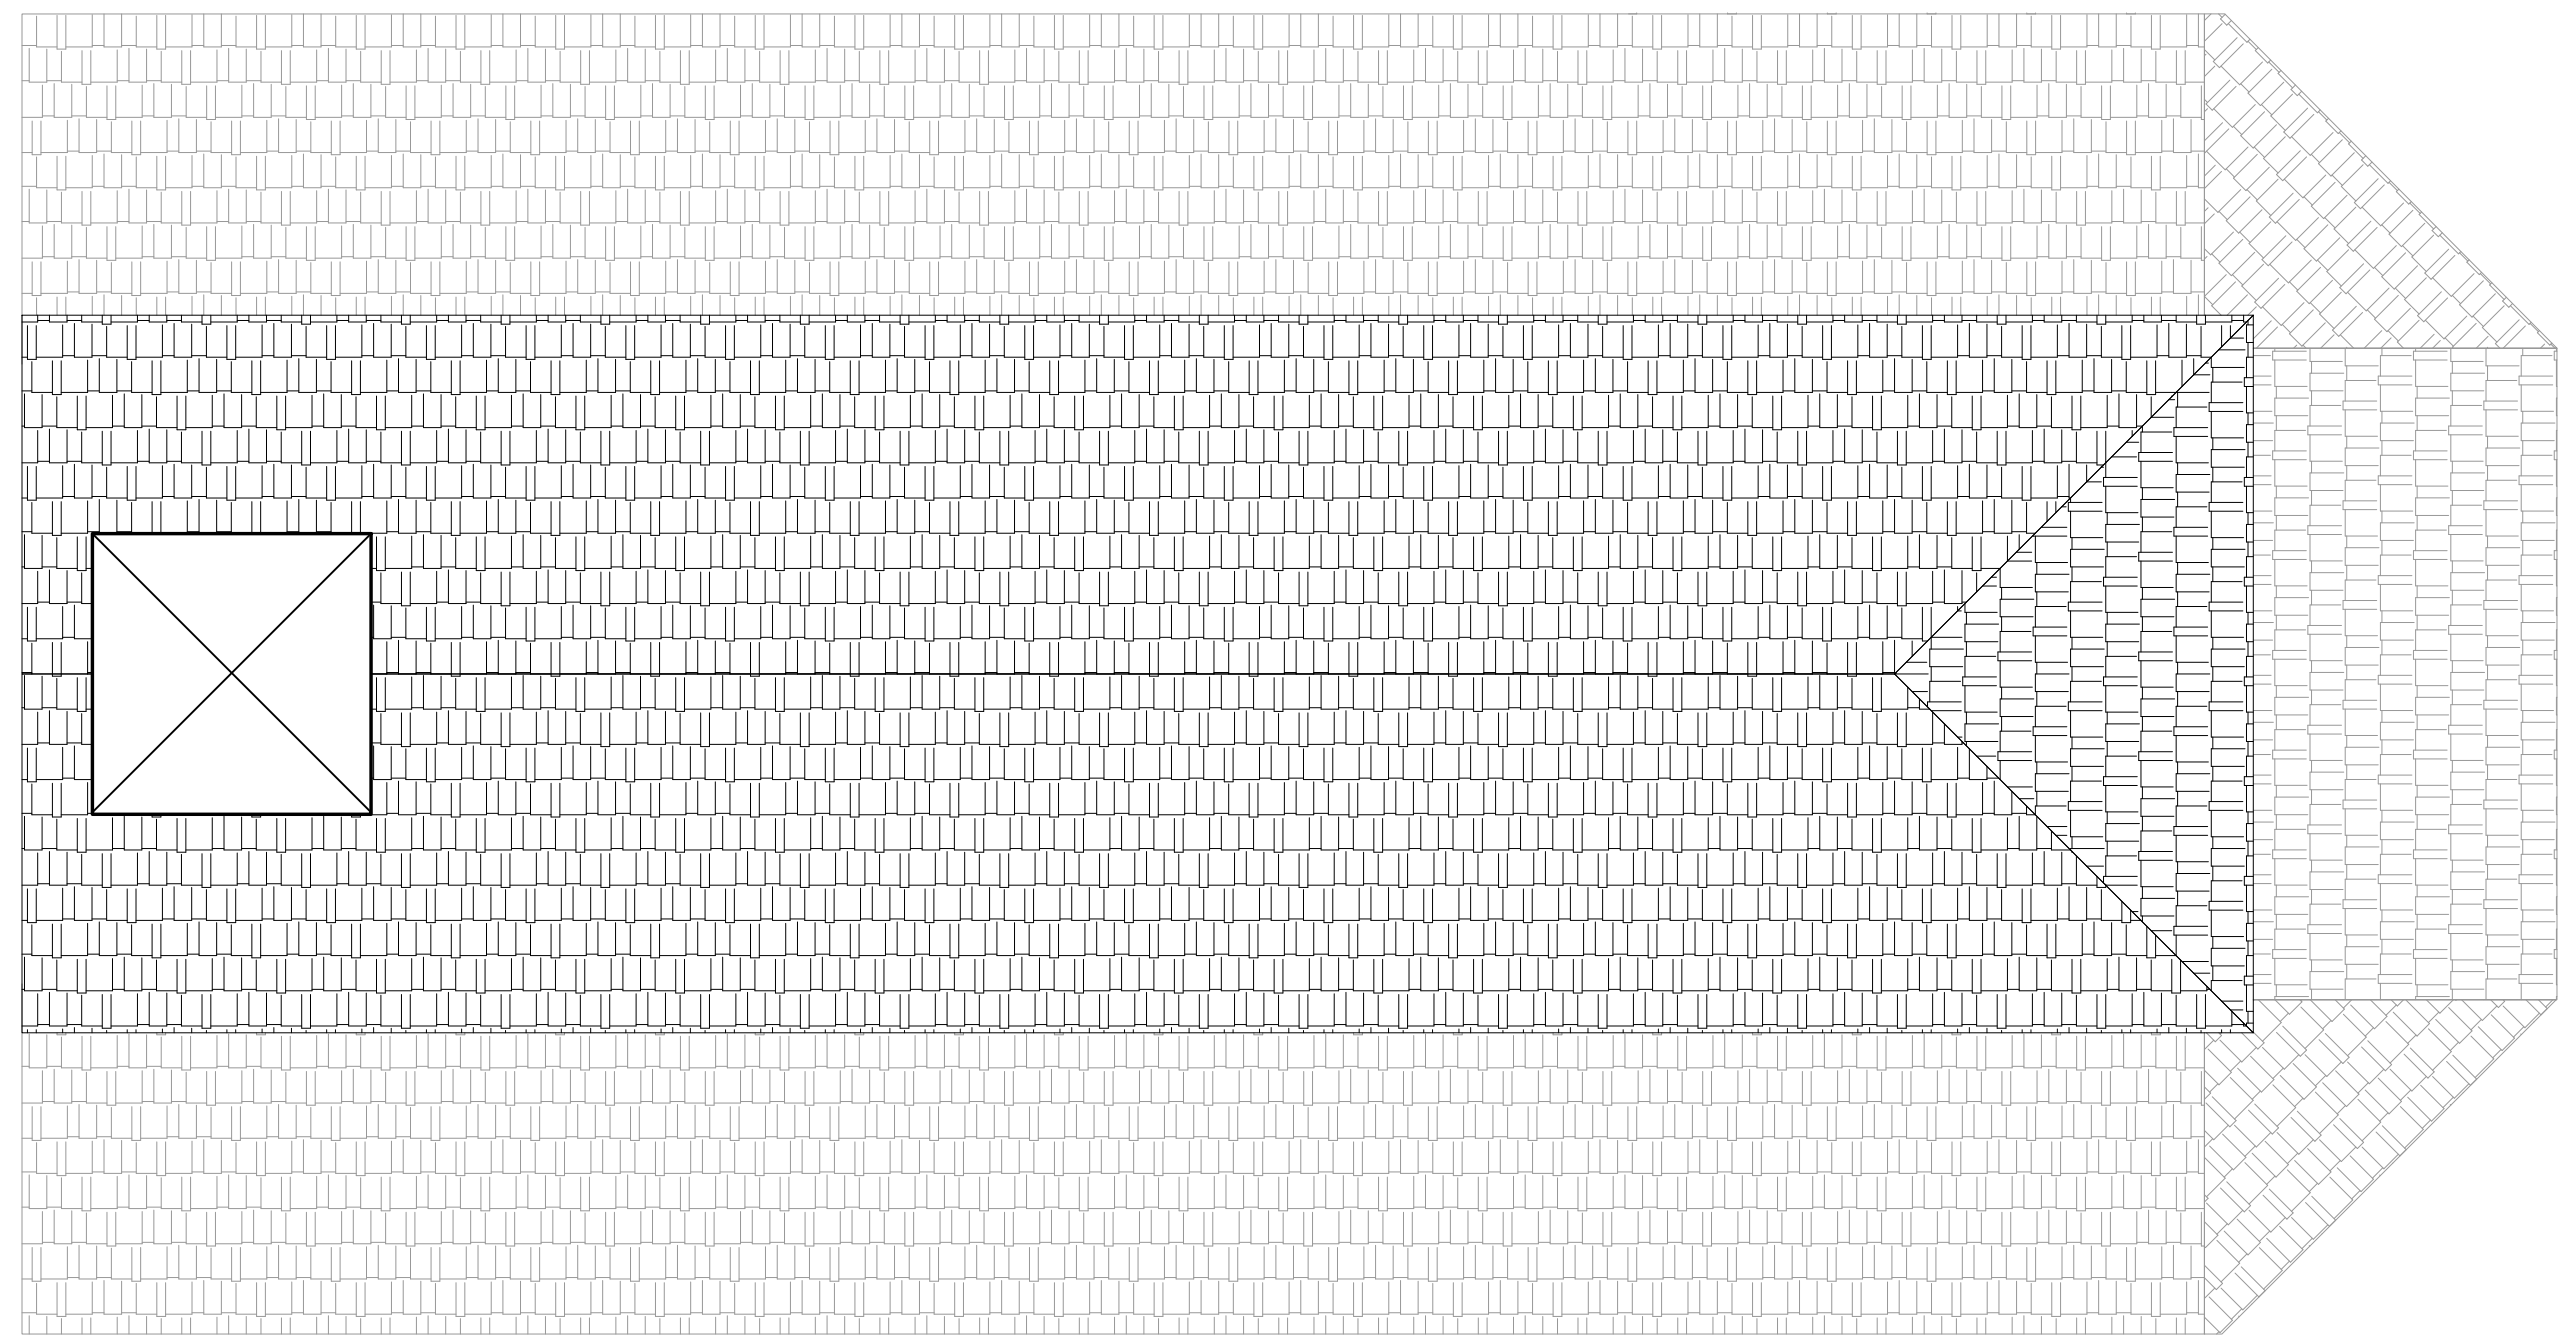

Planta Baixa - Cobertura
Escala 1:75

APROVAÇÃO:	
TIPO DE PROJETO - AS BUILT	
Endereço: Rua 11 de Maio, Praça da Matriz, Centro, Aparecida de Goiânia - GO	
Proprietário: PARÓQUIA NOSSA SENHORA APARECIDA	
Autor do projeto: Daniel Costa de Paula - CREA 10.585/D - GO	
Responsável Técnico: Daniel Costa de Paula - CREA 10.585/D - GO	
Loteamento: 2016/02-16-Paróquia NSA - R02	
Descrição dos Faltos: TERREO	
CONTÉUDO: Planta Baixa - Térreo, Planta Baixa - Cobertura, Corte AA, Corte BB, Fachadas	
ÁREA TOTAL DA OBRIGAÇÃO: 338,27 m²	
DATA: DEZ/2019	
ASSINATURA: Luiz Henrique	
1/1	